

ZAPYTANIE OFERTOWE

dotyczące zamówienia powyżej 1.000zł i poniżej 30.000 euro

ZAMAWIAJĄCY:

Miejski Zarząd Budynków Sp. z o.o. w Wałbrzychu
ul. Gen. Andersa 48

zaprasza do złożenia oferty na:

opracowanie dokumentacji projektowo-kosztorysowej

1. Przedmiot zamówienia: opracowanie dokumentacji projektowo-kosztorysowej na uporządkowanie kanalizacji sanitarnej na poziomie piwnic oraz zaprojektowanie przyłącza kanalizacji sanitarnej budynku przy ul. Gen. Andersa 52.
2. Termin realizacji zamówienia: 8 tygodni
3. Okres gwarancji: nie dotyczy
4. Termin związania ofertą: 30 dni
5. Miejsce złożenia oferty:

Sekretariat MZB Sp. z o. o. (pok. nr 10) ul. Andersa 48

6. Termin składania ofert: 07.05.2015 r., do godz. 15:30
7. Termin otwarcia ofert: 08.05.2015 r., godz. 11:00
8. Osoba upoważniona do kontaktu z wykonawcami:
Alina Korzeń, Agnieszka Piasecka (tel. 74 887 05 10)
e-mail: korzen-a@mzbwalbrzych.pl , piasecka-a@mzbwalbrzych.pl
9. Sposób przygotowania oferty: ofertę należy sporządzić w formie pisemnej, w języku polskim na wzorze zamieszczonym na stronie internetowej www.mzbwalbrzych.pl.
Oferty złożone na druku innym niż w/w nie będą rozpatrywane.
10. Sposób dostarczenia oferty: pisemnie w zamkniętej kopercie oznakowanej pieczęcią wykonawcy i adresem oraz wskazaniem przedmiotu zamówienia którego konkurs dotyczy.
11. Oferty złożone w 1 kopercie na więcej niż jedno zapytanie ofertowe nie będą rozpatrywane.

UWAGA !!!

Wybrany Projektant będzie zobowiązany uzgodnić koncepcję projektową z inspektorem.

Wykonawcy przed złożeniem oferty winni zapoznać się z ogólnymi warunkami konkursów, które zamieszczone są w Biuletynie Informacji Publicznej na stronie internetowej www.mzbwalbrzych.pl w zakładce zapytania ofertowe.

Oferenci zobowiązani są do obejrzenia wycenianego obiektu i uwzględnienia wszystkich okoliczności mających wpływ na wartość oferty.

Projekt powinien zawierać wszystkie wymagane aktualnie obowiązującymi przepisami uzgodnienia niezbędne do uzyskania decyzji pozwolenia na budowę.


Wyloniony w drodze konkursu ofert Projektant będzie zobowiązany do uzgadniania z konserwatorem zabytków projektowanych rozwiązań w czasie realizacji zadania.

Wyloniony w drodze konkursu ofert Projektant nie będzie zobowiązany do uzyskania decyzji pozwolenia na budowę.

Wykonawcy, którzy nierzetelnie i nieterminowo wywiązują się ze zobowiązań wobec Miejskiego Zarządu Budynków Sp. z o.o. w Wałbrzychu nie będą brani pod uwagę podczas rozstrzygania konkursu.

Obowiązują nowe wzory umów dostępne na stronie internetowej: www.mzbwalbrzych.pl

T-2014/07/9/24034

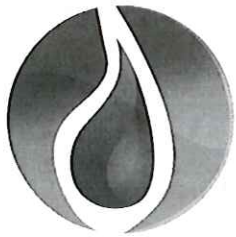

Wodociągi
Wałbrzych

POGOTOWIE
WODOCIĄGOWE:
tel. 994

CENTRALA:
tel. 74 64 88 100

SEKRETARIAT:
tel. 74 64 24 174
fax. 74 66 65 960
e-mail: sekretariat@wpwik.pl

DZIAŁ HANDLU
I MARKETINGU:
tel. 74 64 88 132
tel. 74 64 88 182
e-mail: marketing@wpwik.pl

CENTRUM
OBŚLUGI KLIENTA:
tel./fax. 74 64 88 175
e-mail: cok@wpwik.pl

KONTO BANKOWE:
Gelin Noble Bank S.A.
52156000132664233190000001

NIP:
886-26-49-062

REGON:
891404575



Dbamy o jakość
zgodnie z normą ISO 9001:2008

Wałbrzyskie Przedsiębiorstwo Wodociągów i Kanalizacji Sp. z o.o.
Al. Wyzwolenia 39, 58-300 Wałbrzych

zapraszamy na www.wpwik.pl


Nasz znak; NIT1125/5794/2014

Wałbrzych 25.06.2014r.

TIT-p.inic. M. Lupa

p.m

Ofi. 2014.07.10

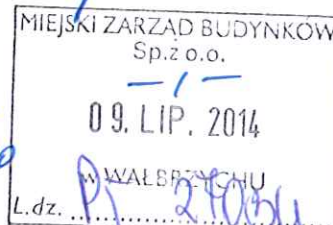

Inwestor
Gmina Wałbrzych
Pl. Magistracki 1
58-300 Wałbrzych
Wnioskodawca
Miejski Zarząd Budynków Sp. z o.o.
ul. Gen. Andersa 48
58-304 Wałbrzych

Dot.: zapewnienia odbioru ścieków oraz warunków technicznych przyłączenia budynku mieszkalnego wielorodzinnego przy ul. Gen. Andersa 52, działka nr 40 (obręb nr 17 Biały Kamień) w Wałbrzychu.

Na podstawie dokonanej analizy możliwości świadczenia usług wodociągowo-kanalizacyjnych w rejonie planowanego przedsięwzięcia informujemy, że będące w posiadaniu WPWiK Sp. z o.o. urządzenia kanalizacji sanitarnej umożliwiają od daty niniejszego pisma odbiór ścieków bytowo-gospodarczych.

Działając w imieniu Wałbrzyskiego Związku Wodociągów i Kanalizacji zapewniamy odbiór ścieków bytowo-gospodarczych w ilości:

Q_{sr.dob.} = 1,0 m³/d

Q_{max.dob.} = 1,5 m³/d


tj. w ilościach jakie zostały podane we wniosku dla potrzeb budynku mieszkalnego wielorodzinnego przy ul. Gen. Andersa 52, działka nr 40 (obręb nr 17 Biały Kamień) w Wałbrzychu.

Trasę i miejsce lokalizacji podziemnych urządzeń kanalizacji sanitarnej podano w oparciu o aktualną mapę zasadniczą dostarczoną przez inwestora i inwentaryzację geodezyjną powykonawczą będącą w zasobach archiwalnych WPWiK Sp. z o.o. Ponieważ czasami zdarza się, że stan faktyczny w terenie odbiega od sytuacji przedstawionej na geodezyjnych planach sytuacyjno-wysokościowych budowę przyłącza do nieruchomości (posesji) należy rozpocząć od próbnych wykopów mających na celu ustalenie (potwierdzenie) rzeczywistego usytuowania istniejących urządzeń kanalizacji sanitarnej.

W przypadku wystąpienia różnic pomiędzy stanem rzeczywiście istniejącym w terenie a stanem projektowanym należy niezwłocznie powiadomić jednostkę projektową o stwierdzonej sytuacji celem dokonania korekty zaprojektowanych rozwiązań.

-verte-

Województwo: dolnośląskie
Powiat: m. Wałbrzych
Jednostka ewidencyjna: M. Wałbrzych 026501_1
Obręb: Biały Kamień Nr 17 0017
KOPIA MAPY ZASADNICZEJ
SKALA 1:500

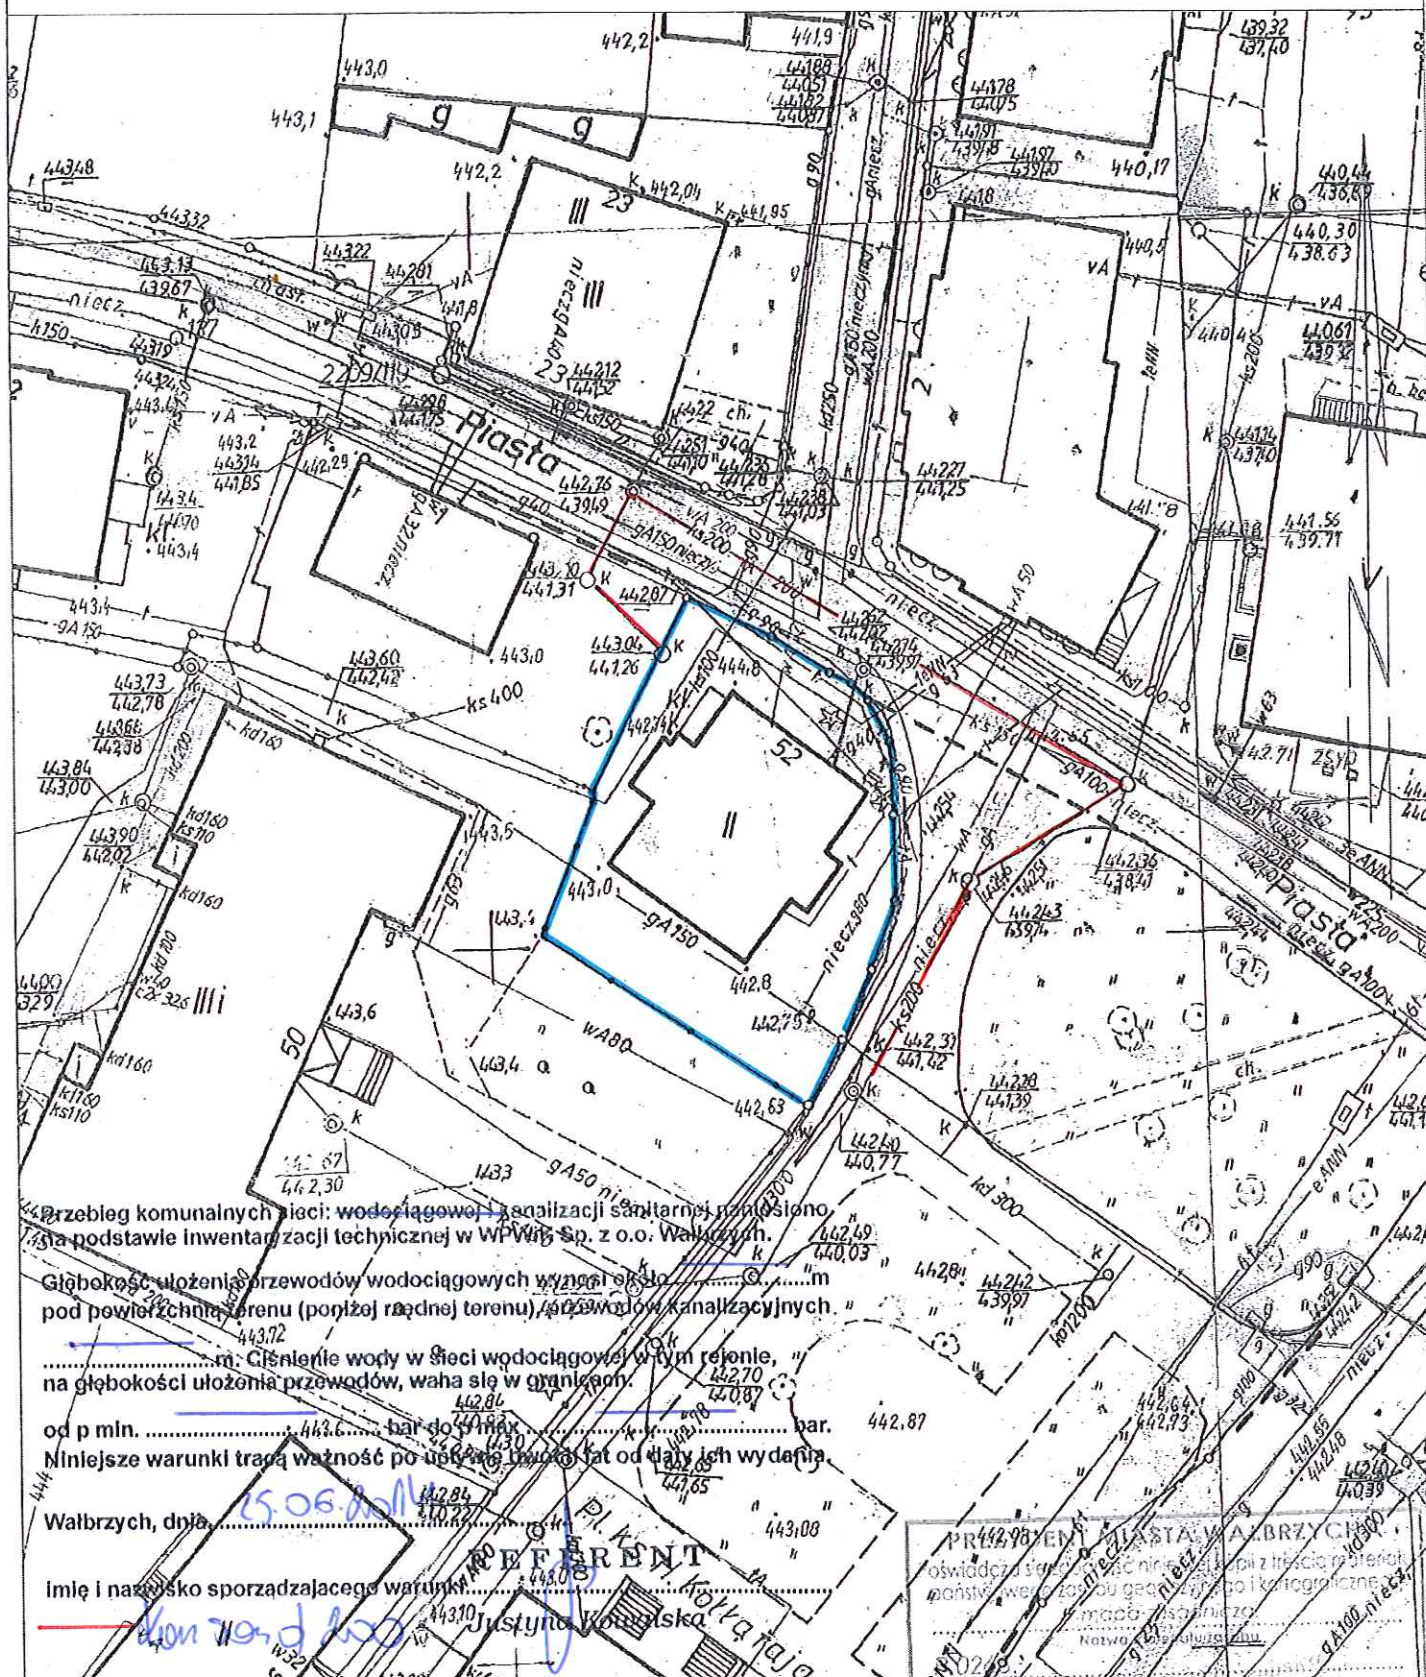

Wałbrzych dn. 2014-06-09

Sporządził(a) wydruk: Karolina Rybska

I. Odcinek sieci kanalizacji sanitarnej¹:

- 1) zrzut ścieków musi odbywać się grawitacyjnie do sieci komunalnej zaznaczonej na dołączonej mapie,
- 2) biorąc pod uwagę lokalne warunki klimatyczne oraz doświadczenia eksploatacyjne (chodzi o przypadki zamarzania przewodów) WPWiK Sp. z o.o. zaleca, aby przewody kanalizacyjne budować na głębokości 1,6-1,8 m, tj. na takiej na jakiej z reguły ułożona jest komunalna sieć kanalizacji sanitarnej, jeżeli nie będzie to możliwe, wówczas przewody należy zabezpieczyć poprzez zastosowanie odpowiedniej izolacji termicznej;
- 3) odcinek sieci kanalizacji sanitarnej musi być zagłębiony co najmniej 0,4 m poniżej strefy przemarzania;
- 4) włączenie powinno nastąpić do istniejącej studni rewizyjnej, a jeżeli takiej możliwości nie będzie, wówczas na kolektorze odbierającym ścieki należy odpowiednio umiejscowić studnię o średnicy nie mniejszej niż sąsiednie studnie istniejące na kolektorze kanalizacji sanitarnej;
- 5) budowa kolektora kanalizacji sanitarnej musi być realizowana zgodnie z obowiązującymi przepisami, w tym ustawy Prawo budowlane.

II. Przyłącze kanalizacji sanitarnej:

- 1) przyłącze kanalizacji sanitarnej nieruchomości należy zaprojektować do kolektora wskazanego na mapie;
- 2) studnia rewizyjna powinna być usytuowana na terenie nieruchomości, tuż przy jej granicy patrząc od strony budynku;
- 3) rozwiązanie projektowe powinno przewidywać odprowadzanie ścieków sanitarnych z terenu nieruchomości w sposób grawitacyjny; jeżeli nie będzie to możliwe, należy zaprojektować przydomową przepompownię ścieków; eksploatacja przepompowni leży w gestii właściciela nieruchomości, który będzie ponosił wszelkie koszty z tego tytułu,
- 4) przyłącze kanalizacyjne należy układać w ziemi na głębokości gwarantującej zachowanie odpowiednich spadków hydraulicznych oraz ochronę przed zamarzaniem i zniszczeniem, a więc zgodnie z zaleceniem podanym w punkcie 1.2.
- 5) ze względów eksploatacyjnych minimalna średnica studni rewizyjnych powinna wynosić: na odcinkach prostych DN 425 mm, na załamaniach (zmianach

¹ WODOCIĄGI WALBRZYCH” nie mają w swoim wieloletnim planie rozwoju i modernizacji urządzeń wodociągowych i urządzeń kanalizacji sanitarnej rozbudowy sieci w kierunku nieruchomości osoby ubiegającej się o przyłączenie. Za odcinki sieci uważane są – w orzeczeniach, wykładniach i interpretacjach przepisów ustawy z dnia 7 czerwca 2001 r. o zbiorowym zaopatrzeniu w wodę i zbiorowym odprowadzaniu ścieków (tekst jednolity: Dz.U. z 2006 r., nr 123, poz. 858 z późniejszymi zmianami) – odcinki przyłączy wodociągowych i kanalizacji sanitarnej poza granicami nieruchomości przyłączanych. W „WODOCIĄGACH WALBRZYCH” obowiązuje *Regulamin w sprawie odpłatnego przejmowania przez Walbrzyski Związek Wodociągów i Kanalizacji urządzeń wodociągowych i urządzeń kanalizacyjnych od osób fizycznych i prawnych, które te urządzenia wybudowały* stanowiący załącznik do uchwały nr I/XXIX/2012 Zarządu WZWiK z dnia 9 listopada 2012 r.; uchwała jest publikowana na stronie www.wzwik.pl, w BIP w zakładce uchwały Zarządu WZWiK z roku 2012. Tak więc osoba prawna i fizyczna (jako właściciel odcinków sieci) może, po zrealizowaniu odcinków przyłączy poza granicami nieruchomości i po spełnieniu wymogów wynikających z ww. uchwały, zabiegać o odpłatne bądź nieodpłatne przejście przez WZWiK wybudowanych urządzeń.